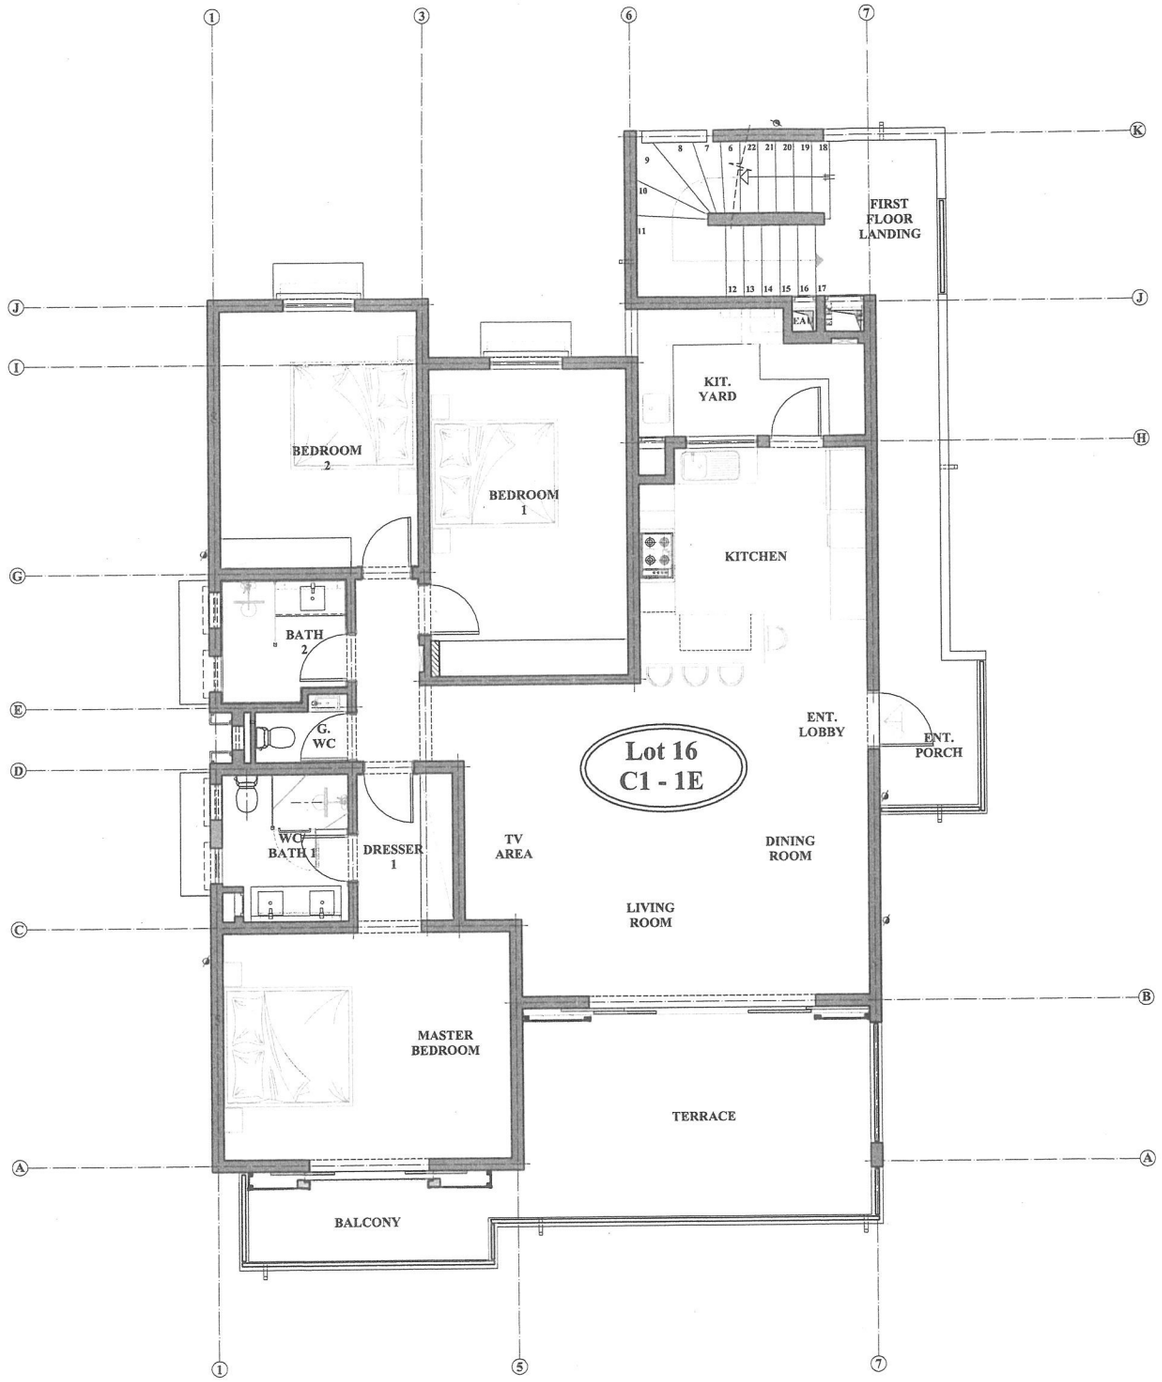

BLOCK C
FIRST FLOOR PLAN.
Scale: 1/50°.

DOSSIER DES OUVRAGES EXÉCUTÉS

Client :
SAMUDRA Ltd.
Gourmet Lane
POINTE AUX BICHES.

Project :
PROJET DE CONSTRUCTION DE 28 APPARTEMENTS RESIDENTIEL EN COLLECTIF.
@ TRIO ROAD - TROU AUX BICHES.

Drawings : AS-MADE DRAWING.

BLOCK C:
C1 : FIRST FLOOR PLAN.

Date : 20.02.2024. | Scale : 1/50°. | Drwg No : AMD/C1/FF- 03.

Pierre Yan REY
ARCHITECT
5A, Avenue Queen Mary
74110 Floréal - Mauritius.
Tel:686-8608/89. E-Mail:pyrmdf@intnet.mu
PAC No. 088 - VAT No. 16013609 - BRN No. I 07036496

Révisions :

Date	Ind.	Modifications	Drawn.