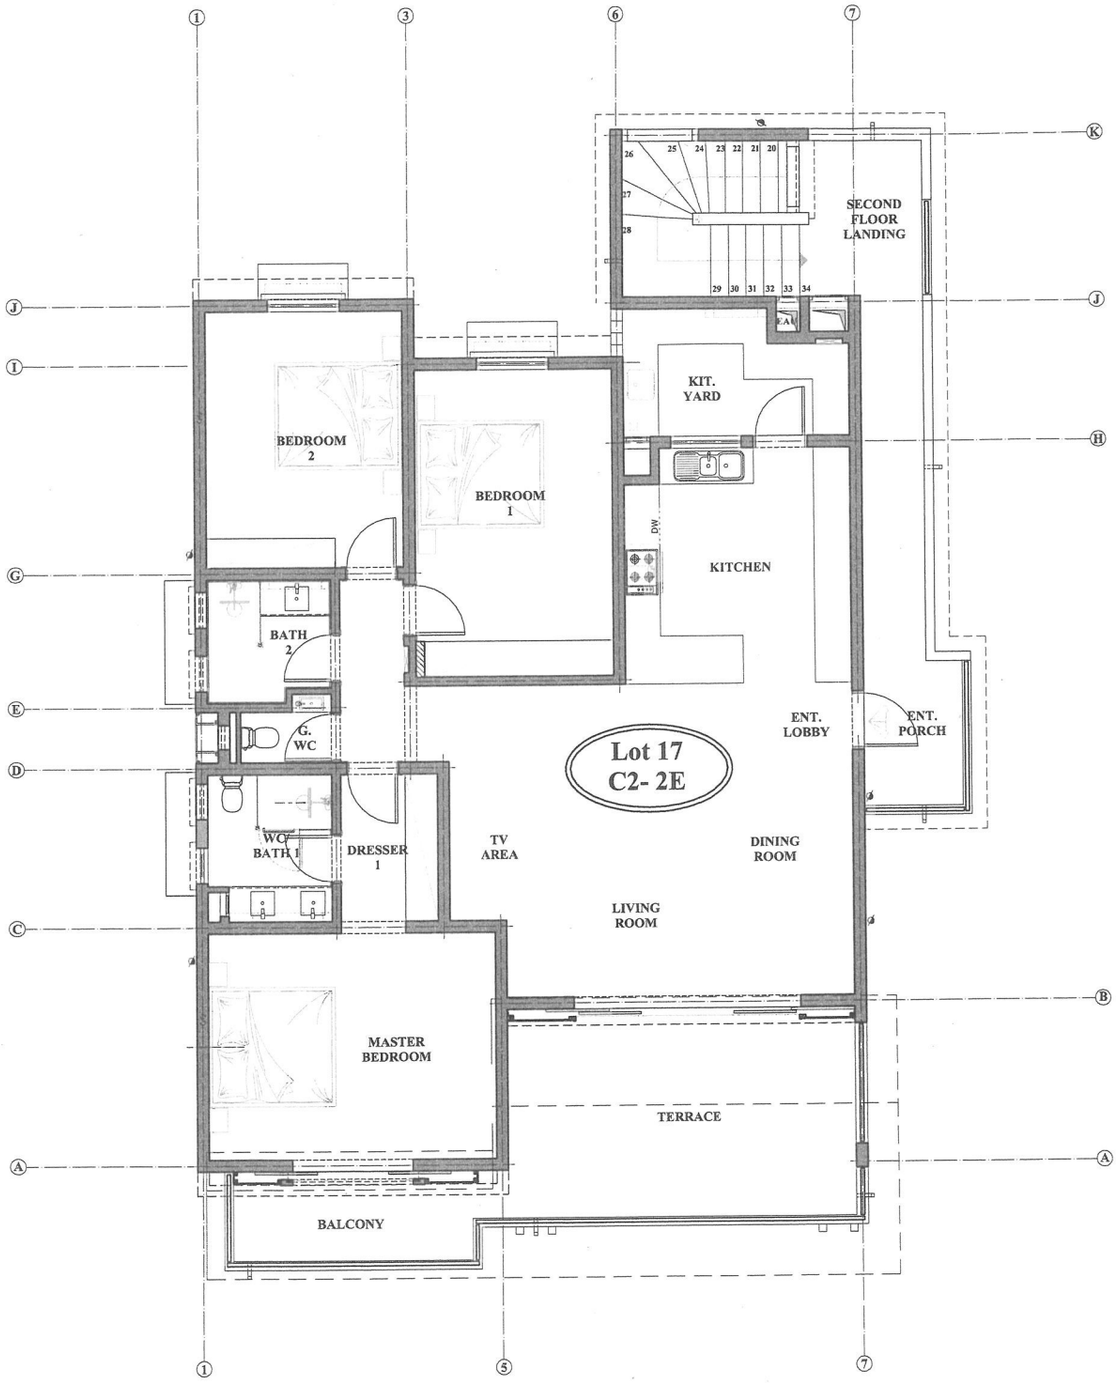

BLOCK C
SECOND FLOOR PLAN.
Scale: 1/50°.

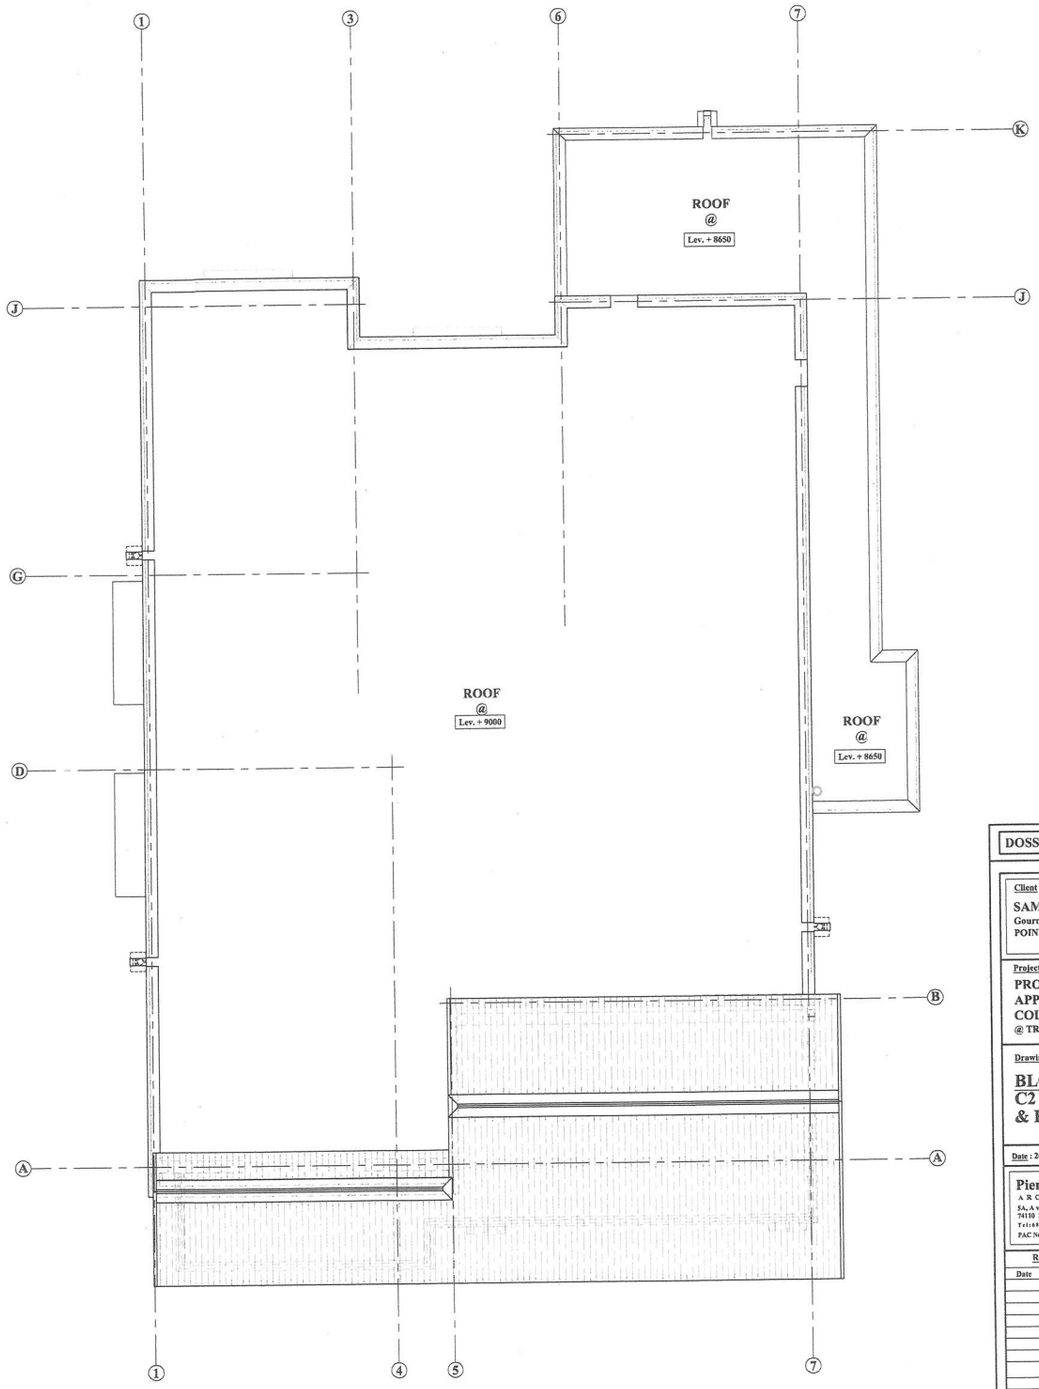

BLOCK C
ROOF PLAN.
Scale 1/50°.

DOSSIER DES OUVRAGES EXÉCUTÉS

Client :
SAMUDRA Ltd.
Gourmet Lane
POINTE AUX BICHES.

Project :
PROJET DE CONSTRUCTION DE 28 APPARTEMENTS RESIDENTIEL EN COLLECTIF.
@ TRIO ROAD - TROU AUX BICHES.

Drawings : AS-MADE DRAWING.

BLOCK C:
C2 : SECOND FLOOR PLAN & ROOF PLAN.

Date : 20.02.2024. | Scale : 1/50°. | Drwg No : AMD/C2/SF- 04.

Pierre Yan REY
ARCHITECT
5A,Avenue Queen Mary
74110 Floréal - Mauritius.
Tel:454-8408/89. E-Mail:yr@flatnet.mu
PAC No. 088 - VAT No. 16013609 - BRN No. I 07036496

Révisions :

Date	Ind.	Modifications	Drawn.