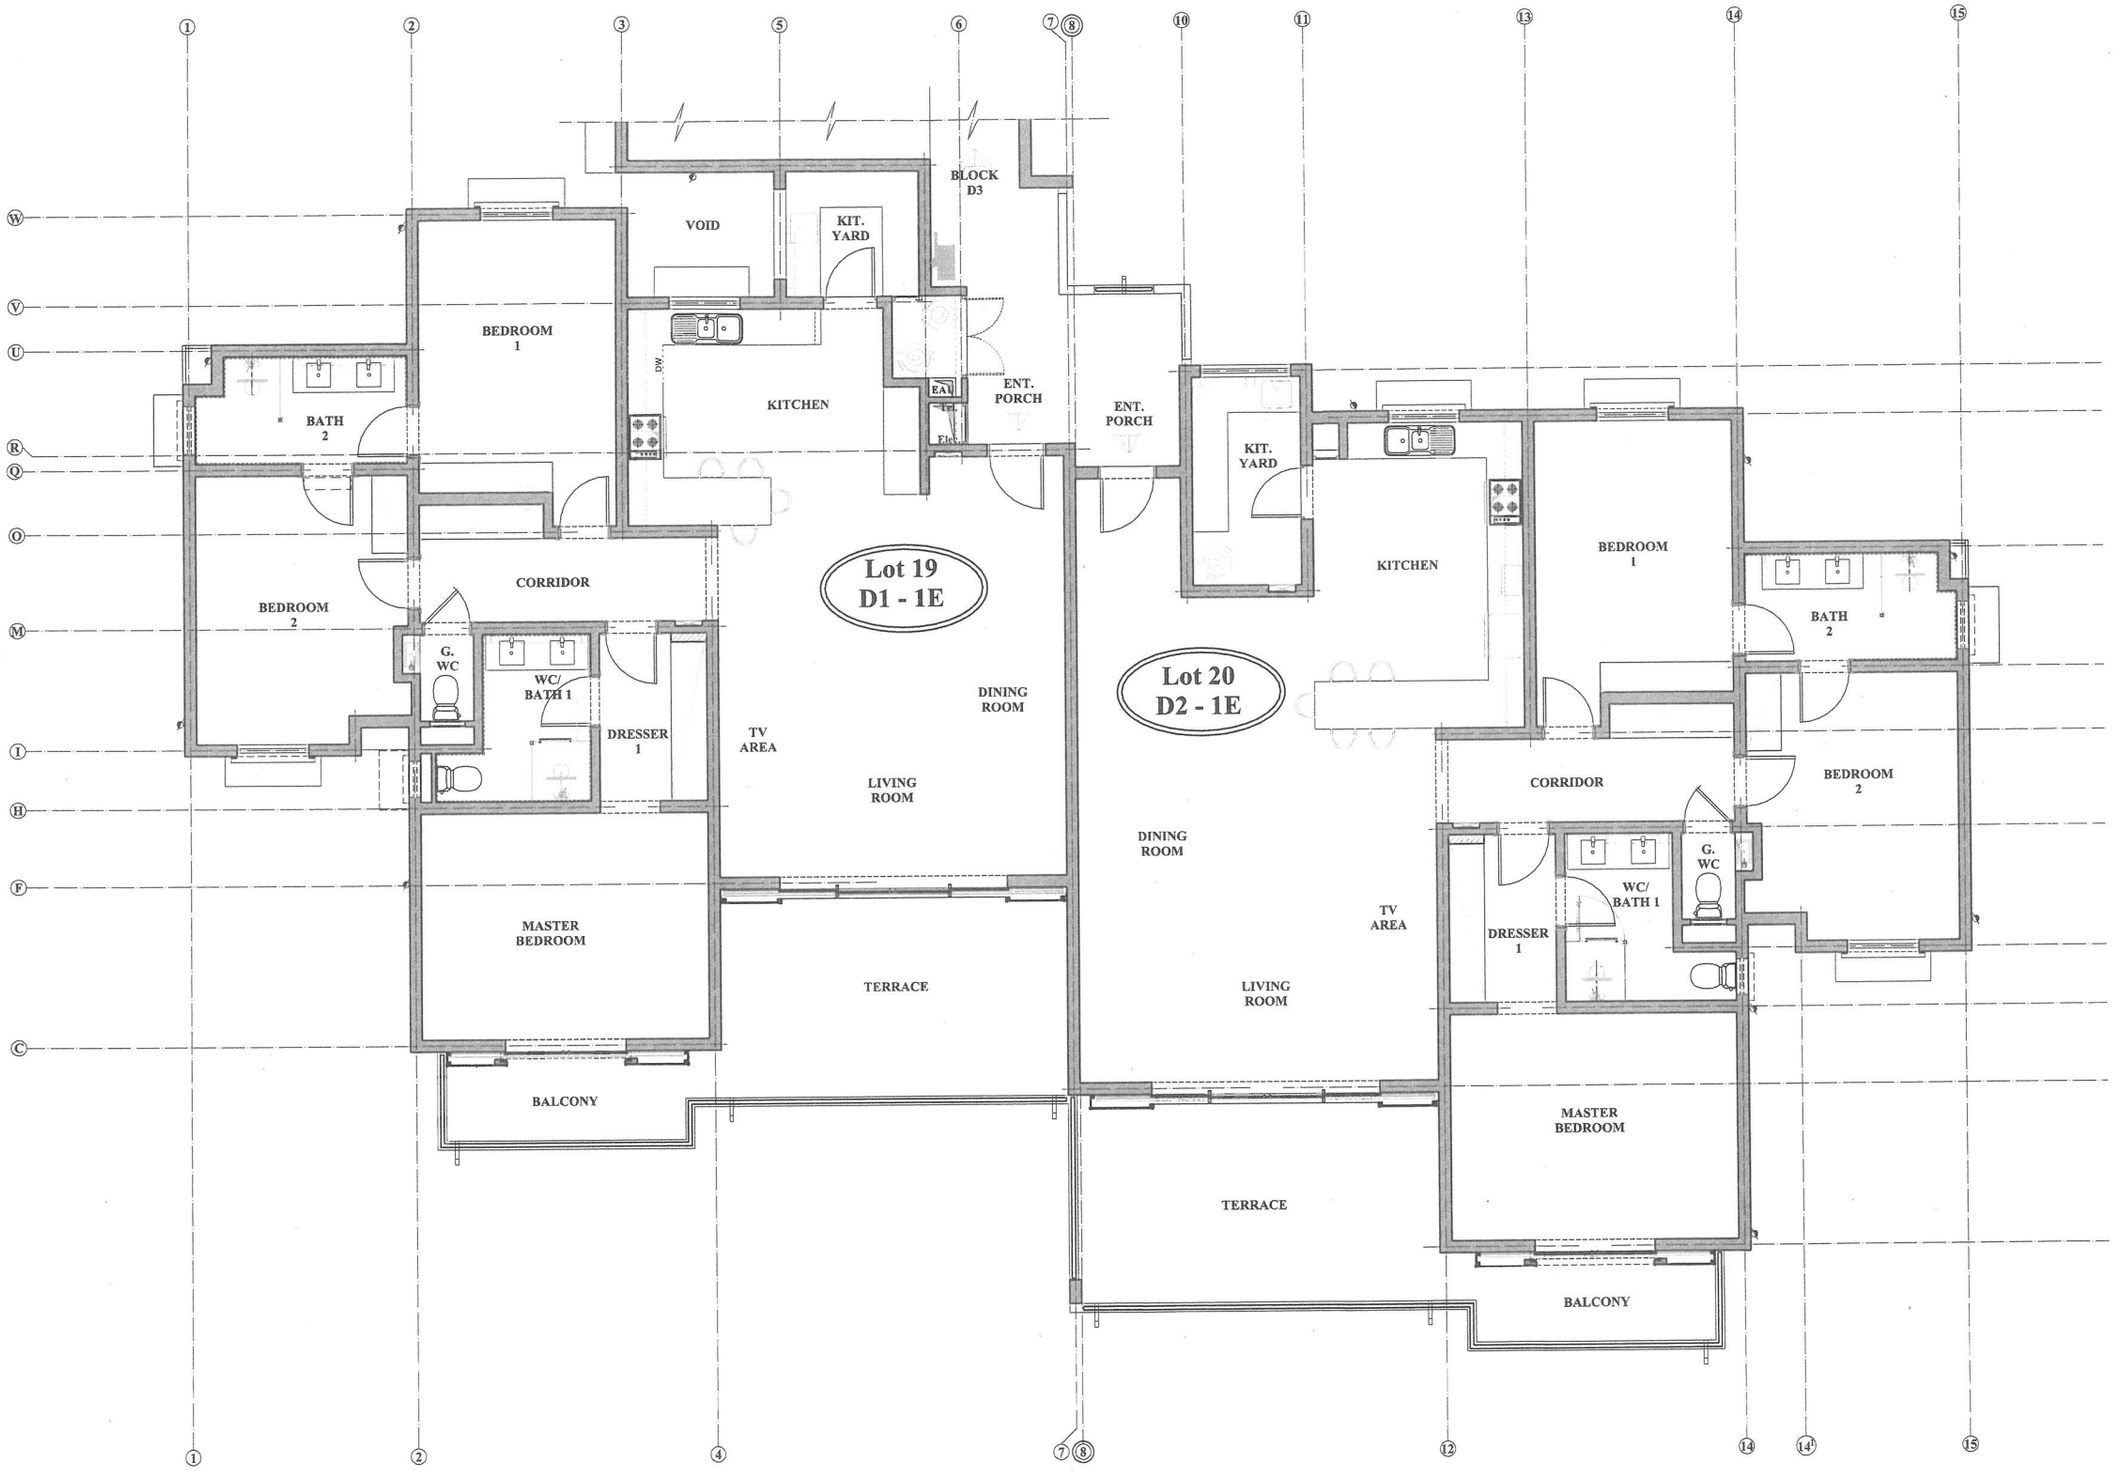

BLOCK D1/D2
FIRST FLOOR PLAN.

Scale: 1/50°.

DOSSIER DES OUVRAGES EXÉCUTÉS

Client :
SAMUDRA Ltd.
Gourmet Lane
POINTE AUX BICHES.

Project :
PROJET DE CONSTRUCTION DE 28 APPARTEMENTS RESIDENTIEL EN COLLECTIF.
@ TRIO ROAD - TROU AUX BICHES.

Drawings : AS-MADE DRAWING.

BLOCK D:
D1 & D2 : FIRST FLOOR PLAN.

Date : 20.02.2024. | Scale : 1/50°. | Drwg No : AMD/D1&D2/FF- 03.

Pierre Yan REY
ARCHITECT
5A, Avenue Queen Mary
74130 Flacq - Mauritius.
Tel:686-8688/89. E-Mail:pyrm@flinet.mu
PAC No. 088 - VAT No. 16013609 - BRN No. 10036496

Révisions :

Date	Ind.	Modifications	Drawn.