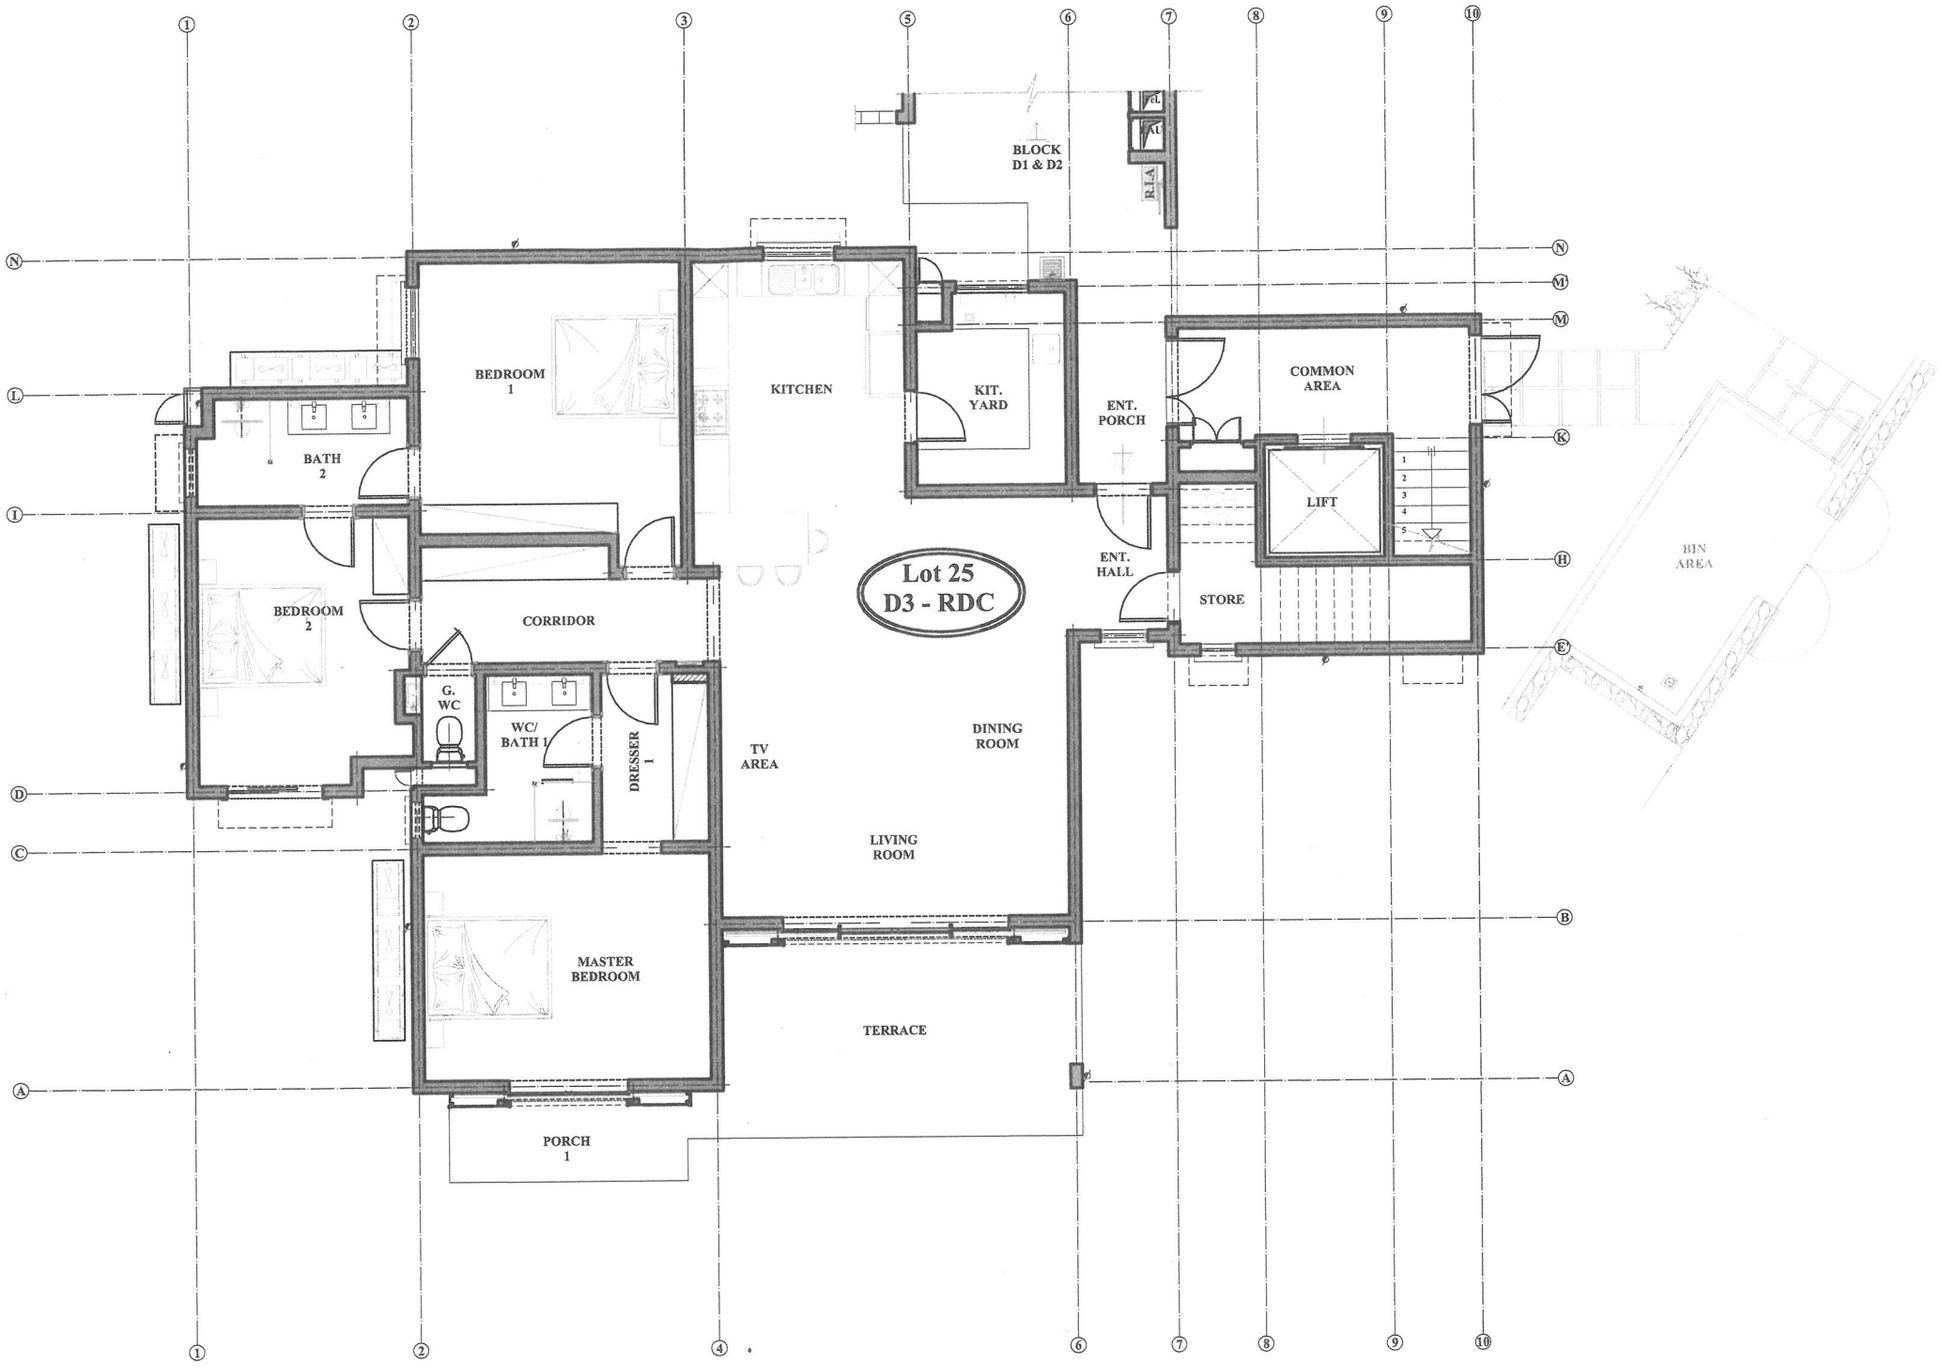

BLOCK D3
GROUND FLOOR PLAN.
Scale: 1/50°.

DOSSIER DES OUVRAGES EXÉCUTÉS

Client :
SAMUDRA Ltd.
Gourmet Lane
POINTE AUX BICHES.

Project :
PROJET DE CONSTRUCTION DE 28 APPARTEMENTS RESIDENTIEL EN COLLECTIF.
@ TRIO ROAD - TROU AUX BICHES.

Drawings : AS-MADE DRAWING.

BLOCK D:
D3 : GROUND FLOOR PLAN.

Date : 20.02.2024. | Scale : 1/50°. | Drwg No : AM/DD3/GF- 02.

Pierre Yan REY
ARCHITECT
54,Avenue Queen Mary
74110 Floréal - Mauritius.
Tel:686-8688/07. E-Mail:pyrey@clinet.mu
PAC No. 588 - VAT No. 16013609 - BRN No. I 07036496

Révisions :

Date	Ind.	Modifications	Drawn.