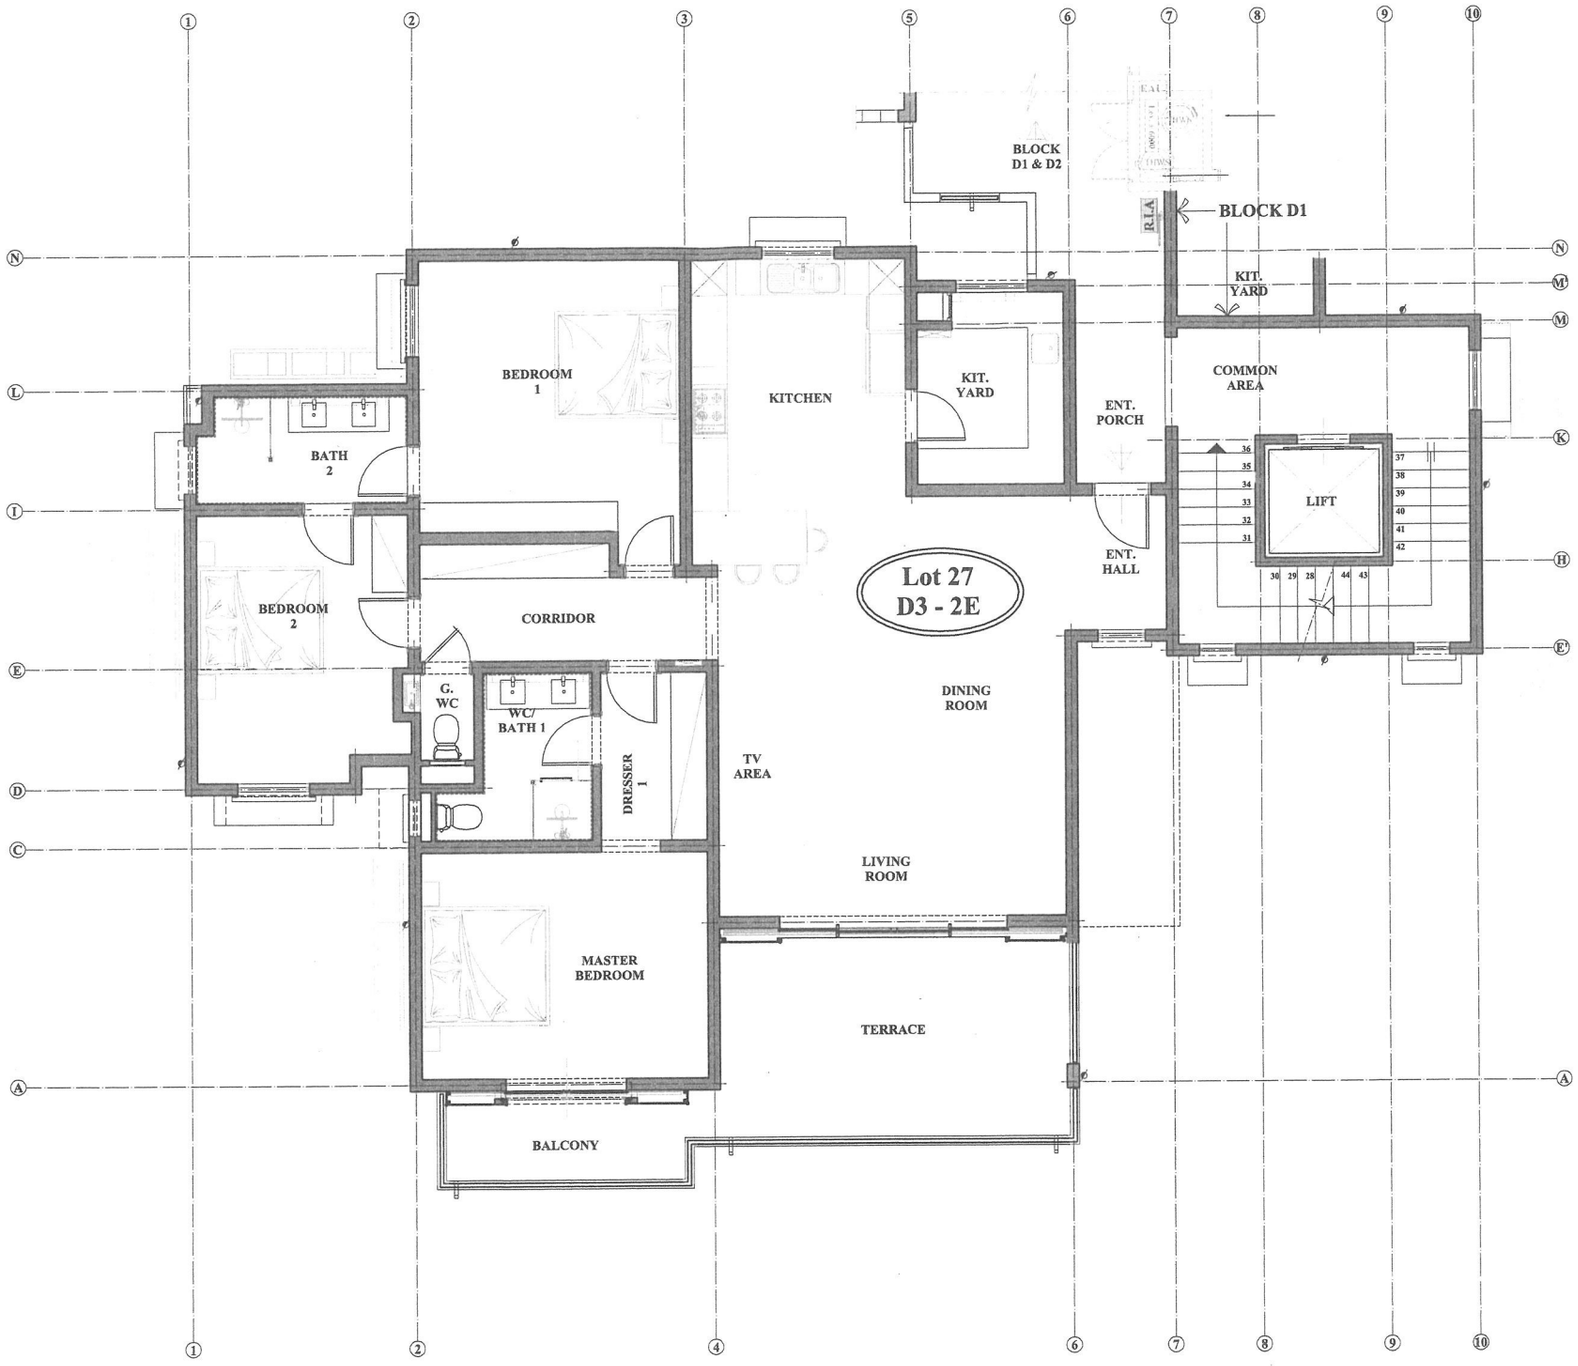

BLOCK D3
SECOND FLOOR PLAN.

Scale: 1/50°.

DOSSIER DES OUVRAGES EXÉCUTÉS

Client :
SAMUDRA Ltd.
Gourmet Lane
POINTE AUX BICHES.

Project :
PROJET DE CONSTRUCTION DE 28 APPARTEMENTS RESIDENTIEL EN COLLECTIF.
@ TRIO ROAD - TROU AUX BICHES.

Drawings : AS-MADE DRAWING.

BLOCK D:
D3 : SECOND FLOOR PLAN.

Date : 20.02.2024.	Scale : 1/50°.	Drwg No : AMD/D3/SF- 04.

Pierre Yan REY
ARCHITECT
5A, Avenue Queen Mary
74110 Flacq - Mauritius.
Tel:686-8608/09. E-Mail:yrm@flatnet.mu
PAC No. 008 - VAT No. 16012609 - BRN No. I 97036496

Révisions :

Date	Ind.	Modifications	Drawn.