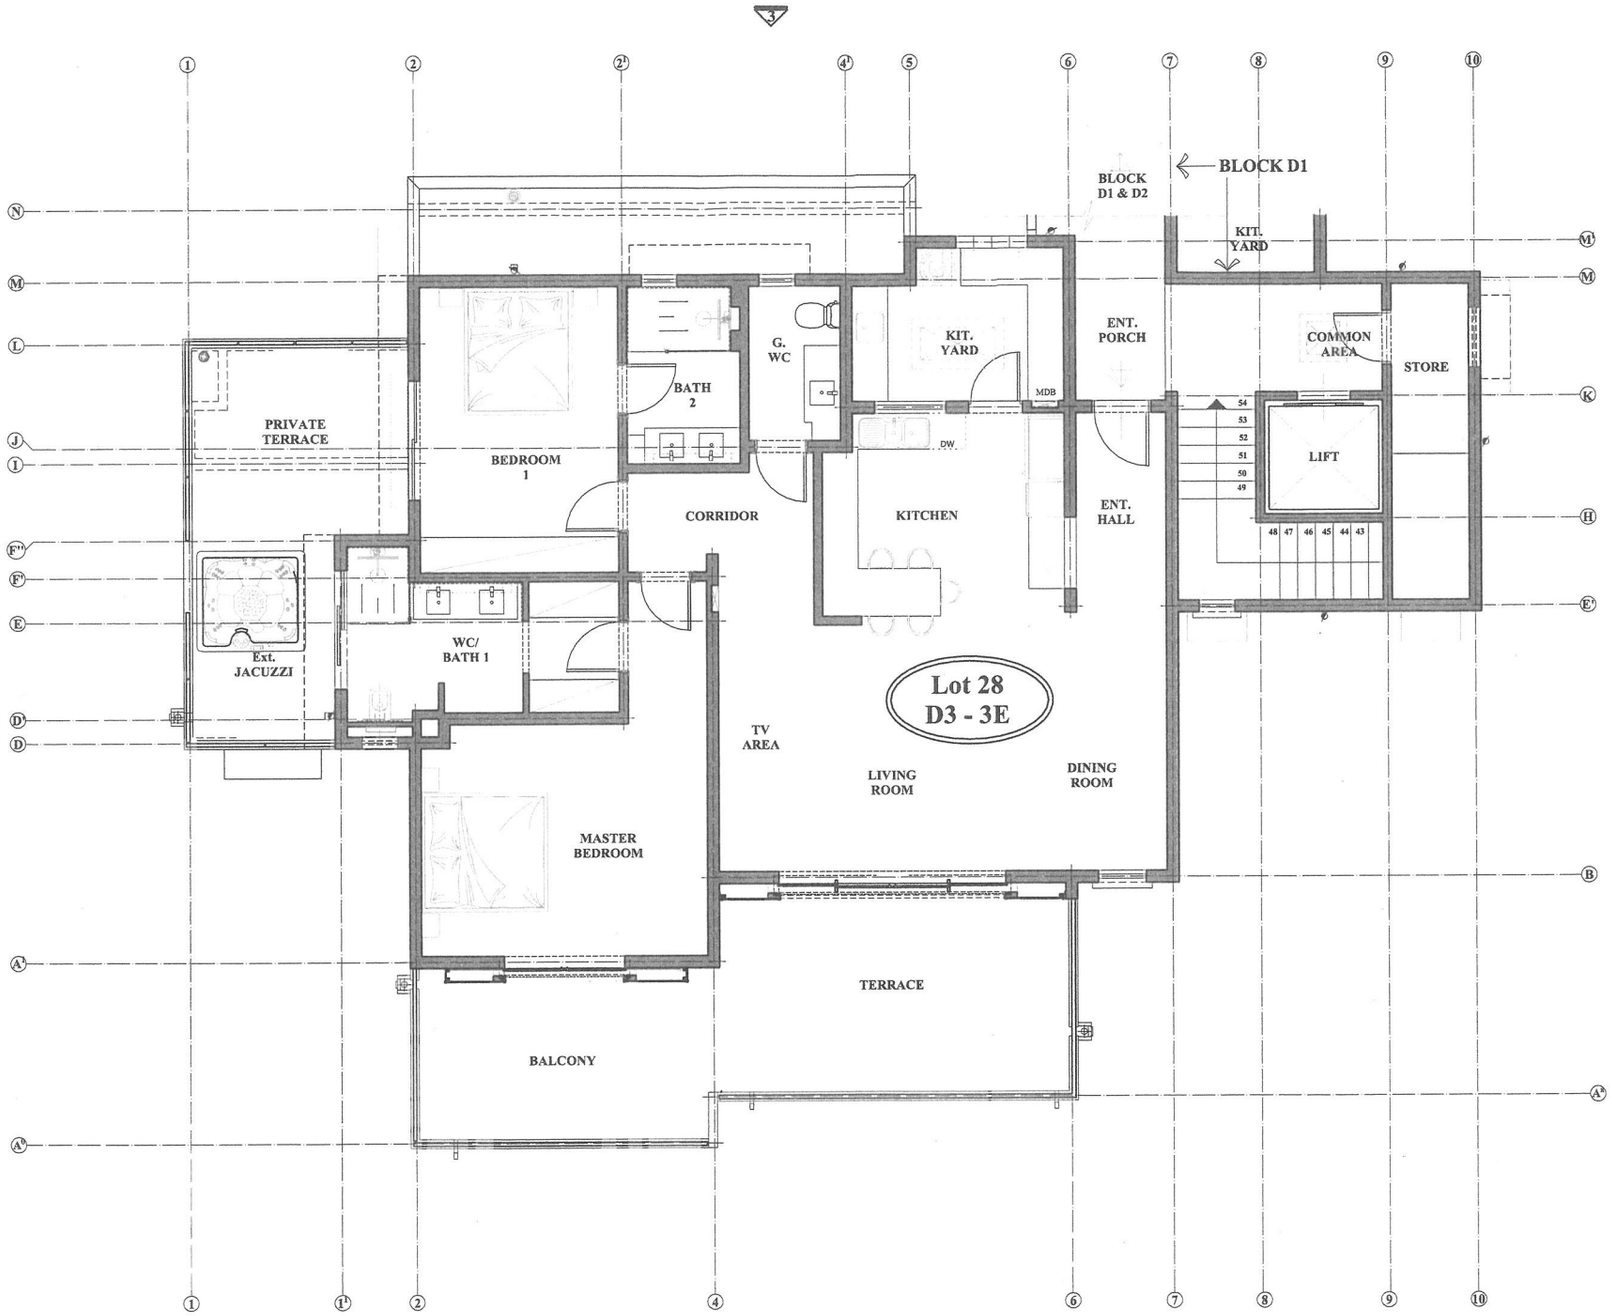

BLOCK D3
THIRD FLOOR PLAN - PENTHOUSE.
Scale: 1/50°.

DOSSIER DES OUVRAGES EXÉCUTÉS

Client :
SAMUDRA Ltd.
Gourmet Lane
POINTE AUX BICHES.

Project :
PROJET DE CONSTRUCTION DE 28 APPARTEMENTS RESIDENTIEL EN COLLECTIF.
@ TRIO ROAD - TROU AUX BICHES.

Drawings : AS-MADE DRAWING.

BLOCK D:
D3 : THIRD FLOOR PLAN - PENTHOUSE.

Date : 20.02.2024.	Scale : 1/50°.	Drwg No : AMD/D3/P- 05.

Pierre Yan REY
ARCHITECT
5A, Avenue Queen Mary
74130 Floréal - Mauritius.
Tel:484-8488/89. E-Mail:pyrey@intnet.mu
PAC No. 288 - VAT No. 16013609 - BRN No. I 07036496

Révisions :

Date	Ind.	Modifications	Drawn.